
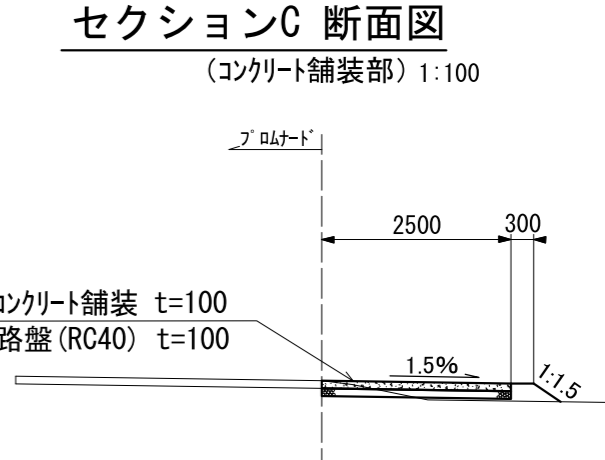
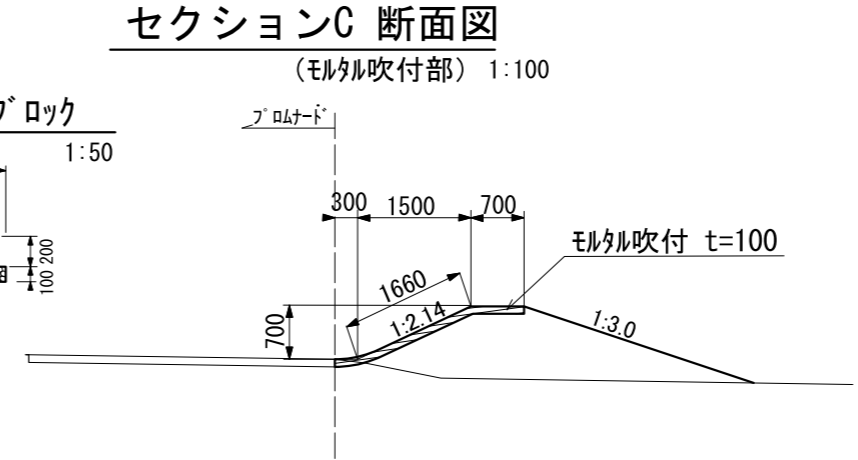


数量表 (追加セクション)

名称	計算式	単位	合計
セクションA	N=1	箇所	1
セクションB	N=1+1	箇所	2
セクションC	N=1	箇所	1

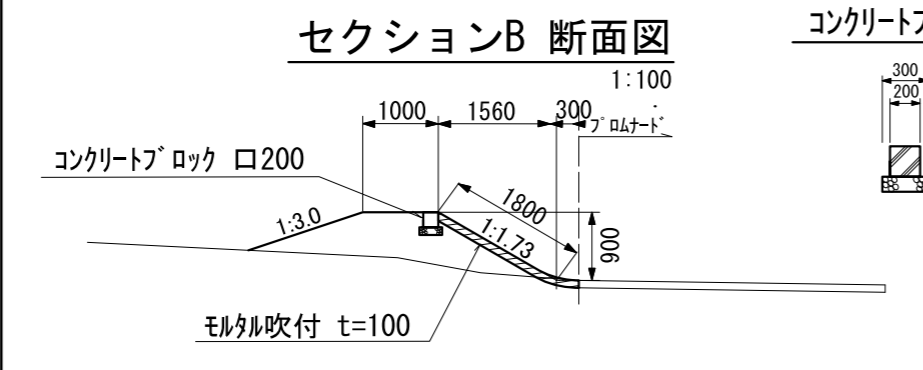

完成図